
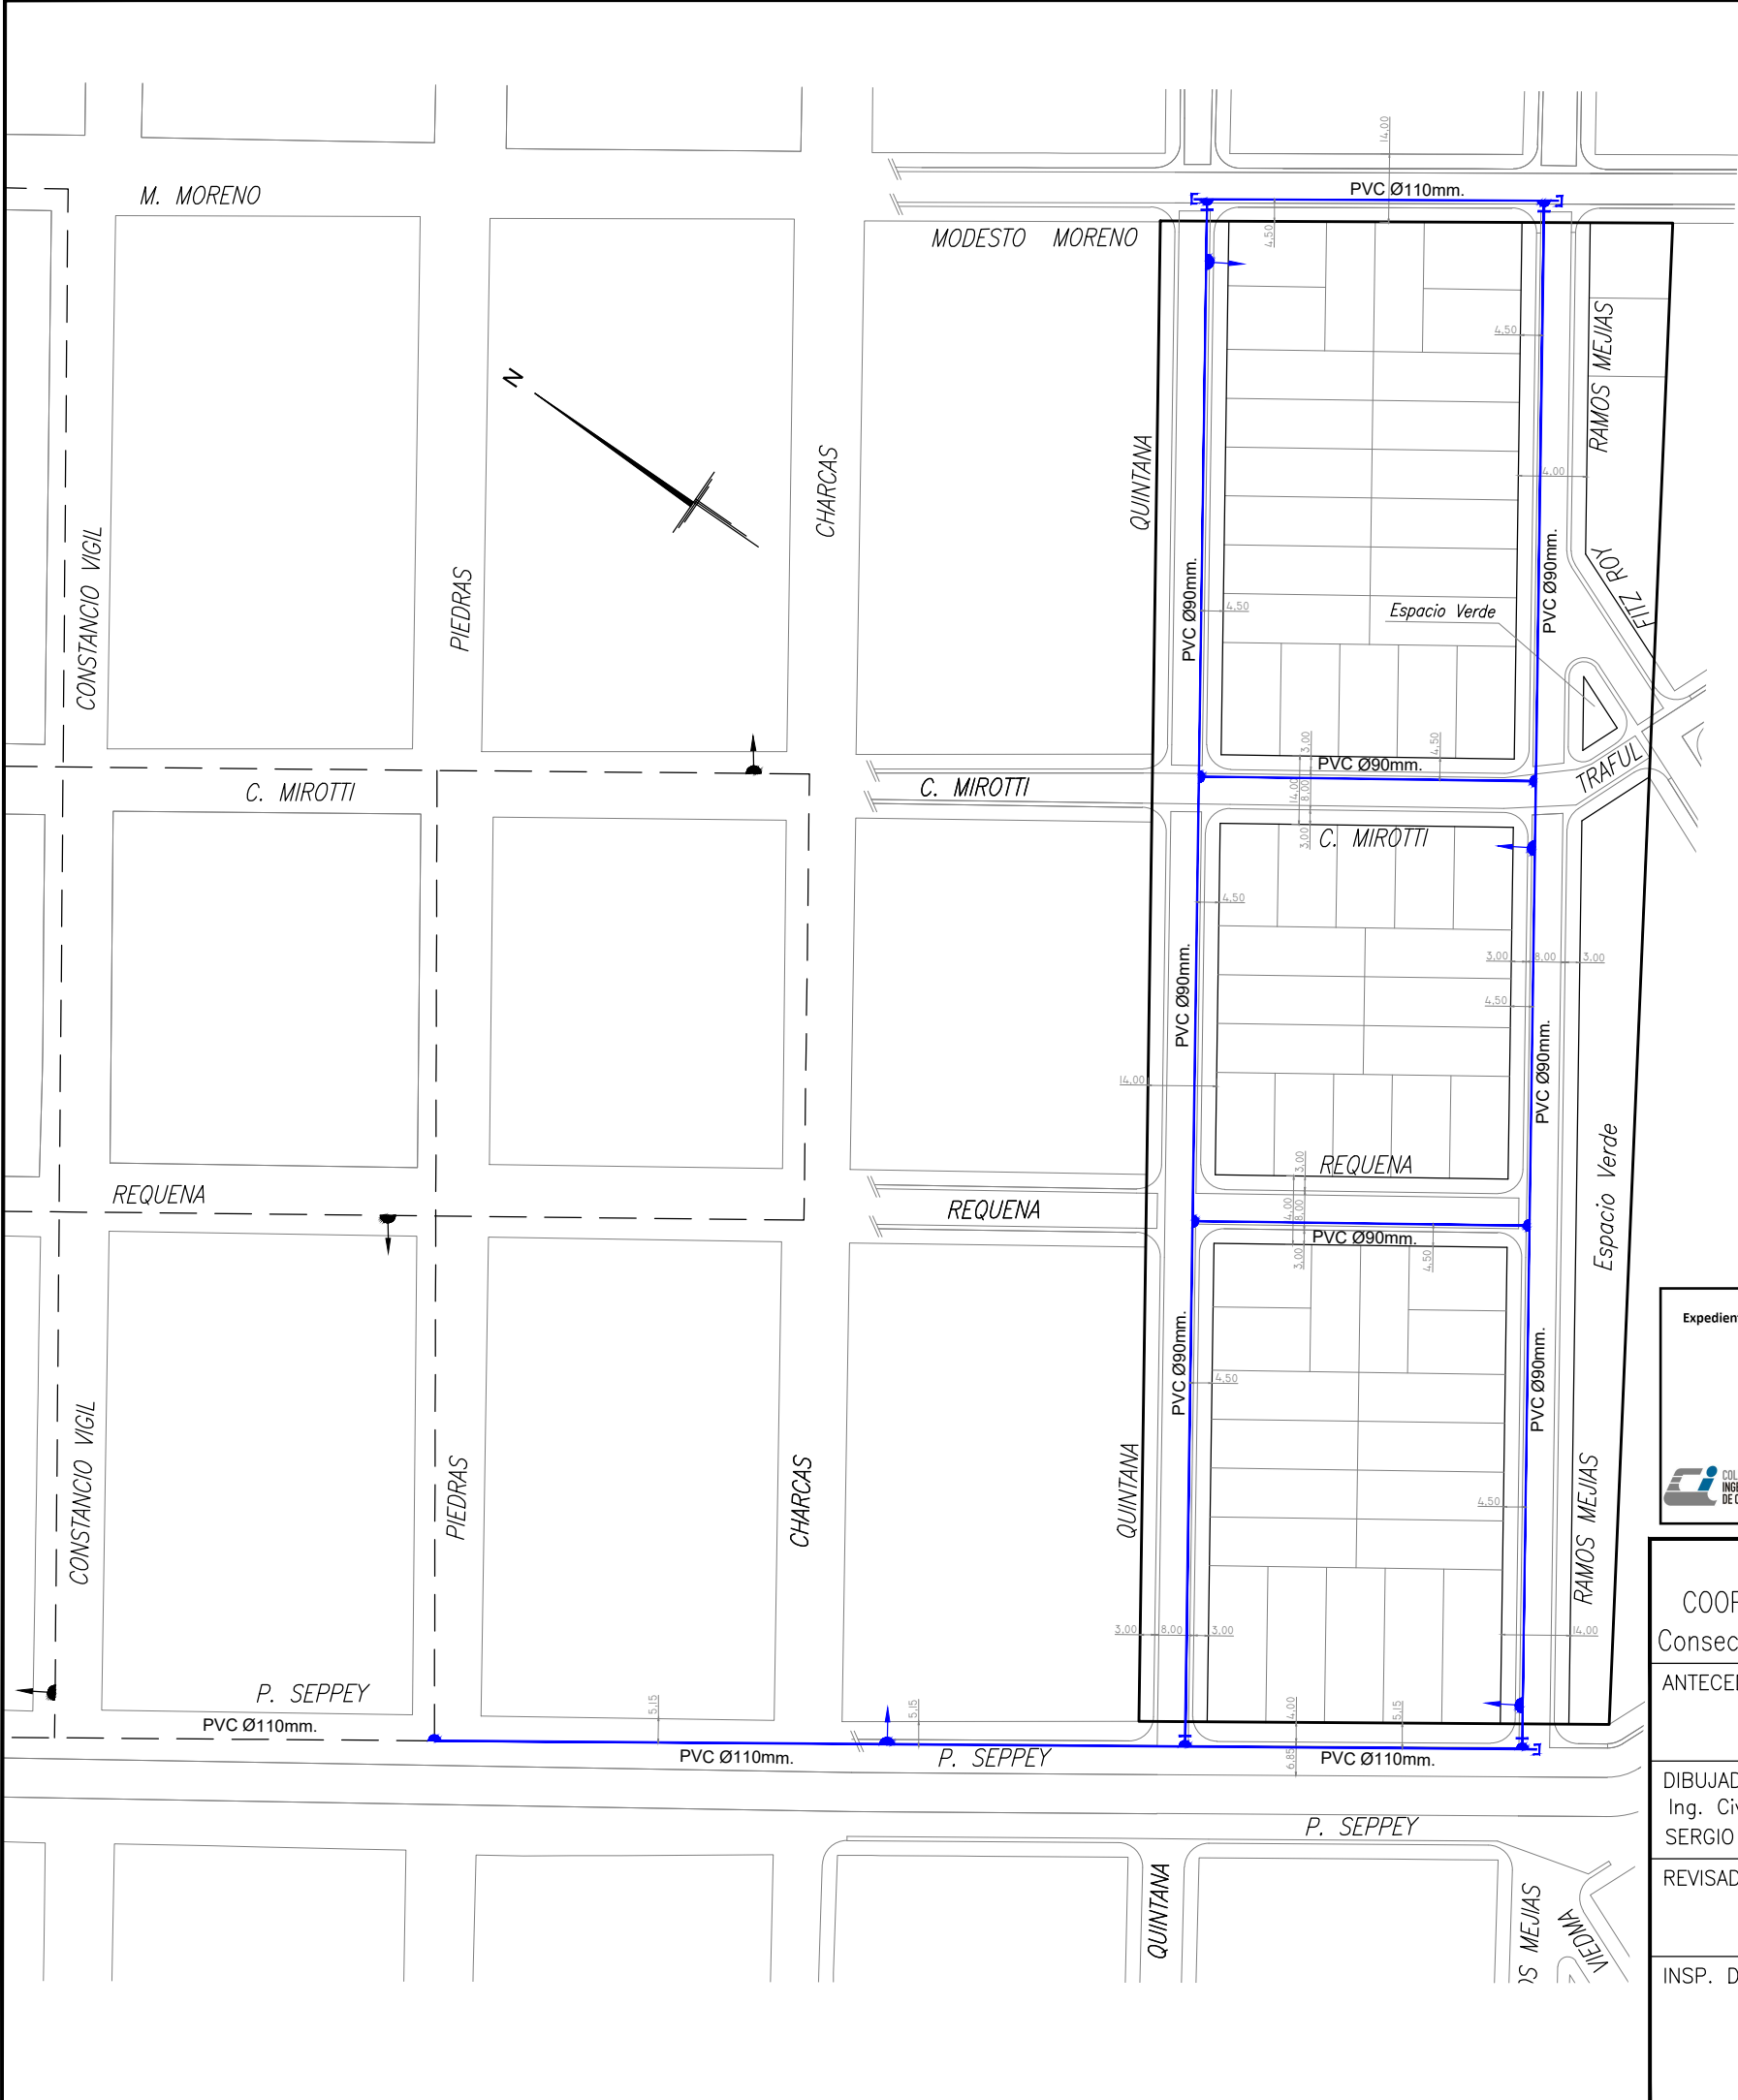


# CROQUIS DE UBICACION

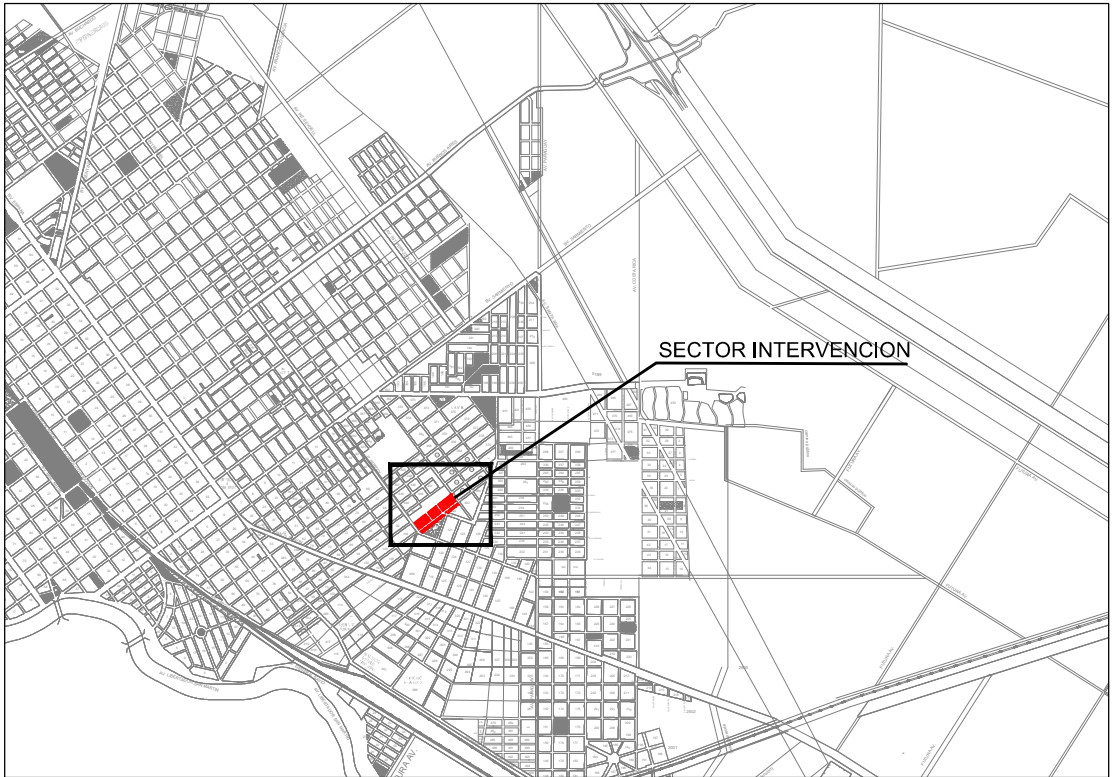

## REFERENCIAS

- Cañería Existente    - - - - - Ramal Simple    Hidrante
- Cañería Nueva        — Valvula Exclusa    Cámara Limpieza
- Límite Loteo Servido     Tapón

Los cañerías y accesorios nuevos son de PVC.  
 VALVULAS EXCLUSAS p/Ø 90mm.    CANTIDAD: 4 un.  
 HIDRANTES Ø 75mm.    CANTIDAD: 4 un.  
 CAÑERIA PVC Ø 90mm.    LONGITUD: 772 ml.  
 CAÑERIA PVC Ø 110mm.    LONGITUD: 294 ml.

**VISADO DIGITAL NO PRESENCIAL**  
 Expediente Técnico N°.: 1-132569 Fecha de visado.: 03/05/2022

Código Único de Validación  
CIC0113256903CUVT

Este visado se realiza en el marco de la Resolución N° 3978/20 de Junta Ejecutiva, y tiene validez en el entorno digital. Si fuera necesario presentarlo en el formato papel, el profesional interviniente deberá insertar su firma holográfica sobre la copia impresa para verificar su responsabilidad. Para validar la autenticidad del presente documento técnico ingresar el "Código Único de Validación" en [www.civiles.org.ar](http://www.civiles.org.ar) o escanear el código QR.

Ingeniero Civil  
**SERGIO A. RASCHI** - Firmado digitalmente  
 M.P. 4774 - por Ingeniero Civil  
 Consultor    SERGIO A. RASCHI -  
 Ambiental RETEP    M.P. 4774 - Consultor  
 629    Fecha: 2022.05.02  
 14:08:42 -03'00'  
 PROFESIONAL

AGUAS DE VILLA MARIA COOPERATIVA DE TRABAJO 15 DE MAYO LTDA. Consecionaria de los Servicios de Agua y Cloacas		PLANO CONFORME A OBRA
ANTECEDENTES	JEFE TECNICA	VILLA MARIA
DIBUJADO Ing. Civil SERGIO A. RASCHI	MUNICIPALIDAD DE VILLA MARIA	AGUA
REVISADO		AMPLIACION DE LA RED DISTRIBUIDORA BARRIO SAN JUAN BAUTISTA OBRA POR CONVENIO – LOTEOS SANTA TERESA
INSP. DE OBRA	GERENTE	ESCALA 1 : 1500
		RELEVO: ING. CIVIL SERGIO A. RASCHI
		FECHA: 27/04/2022